


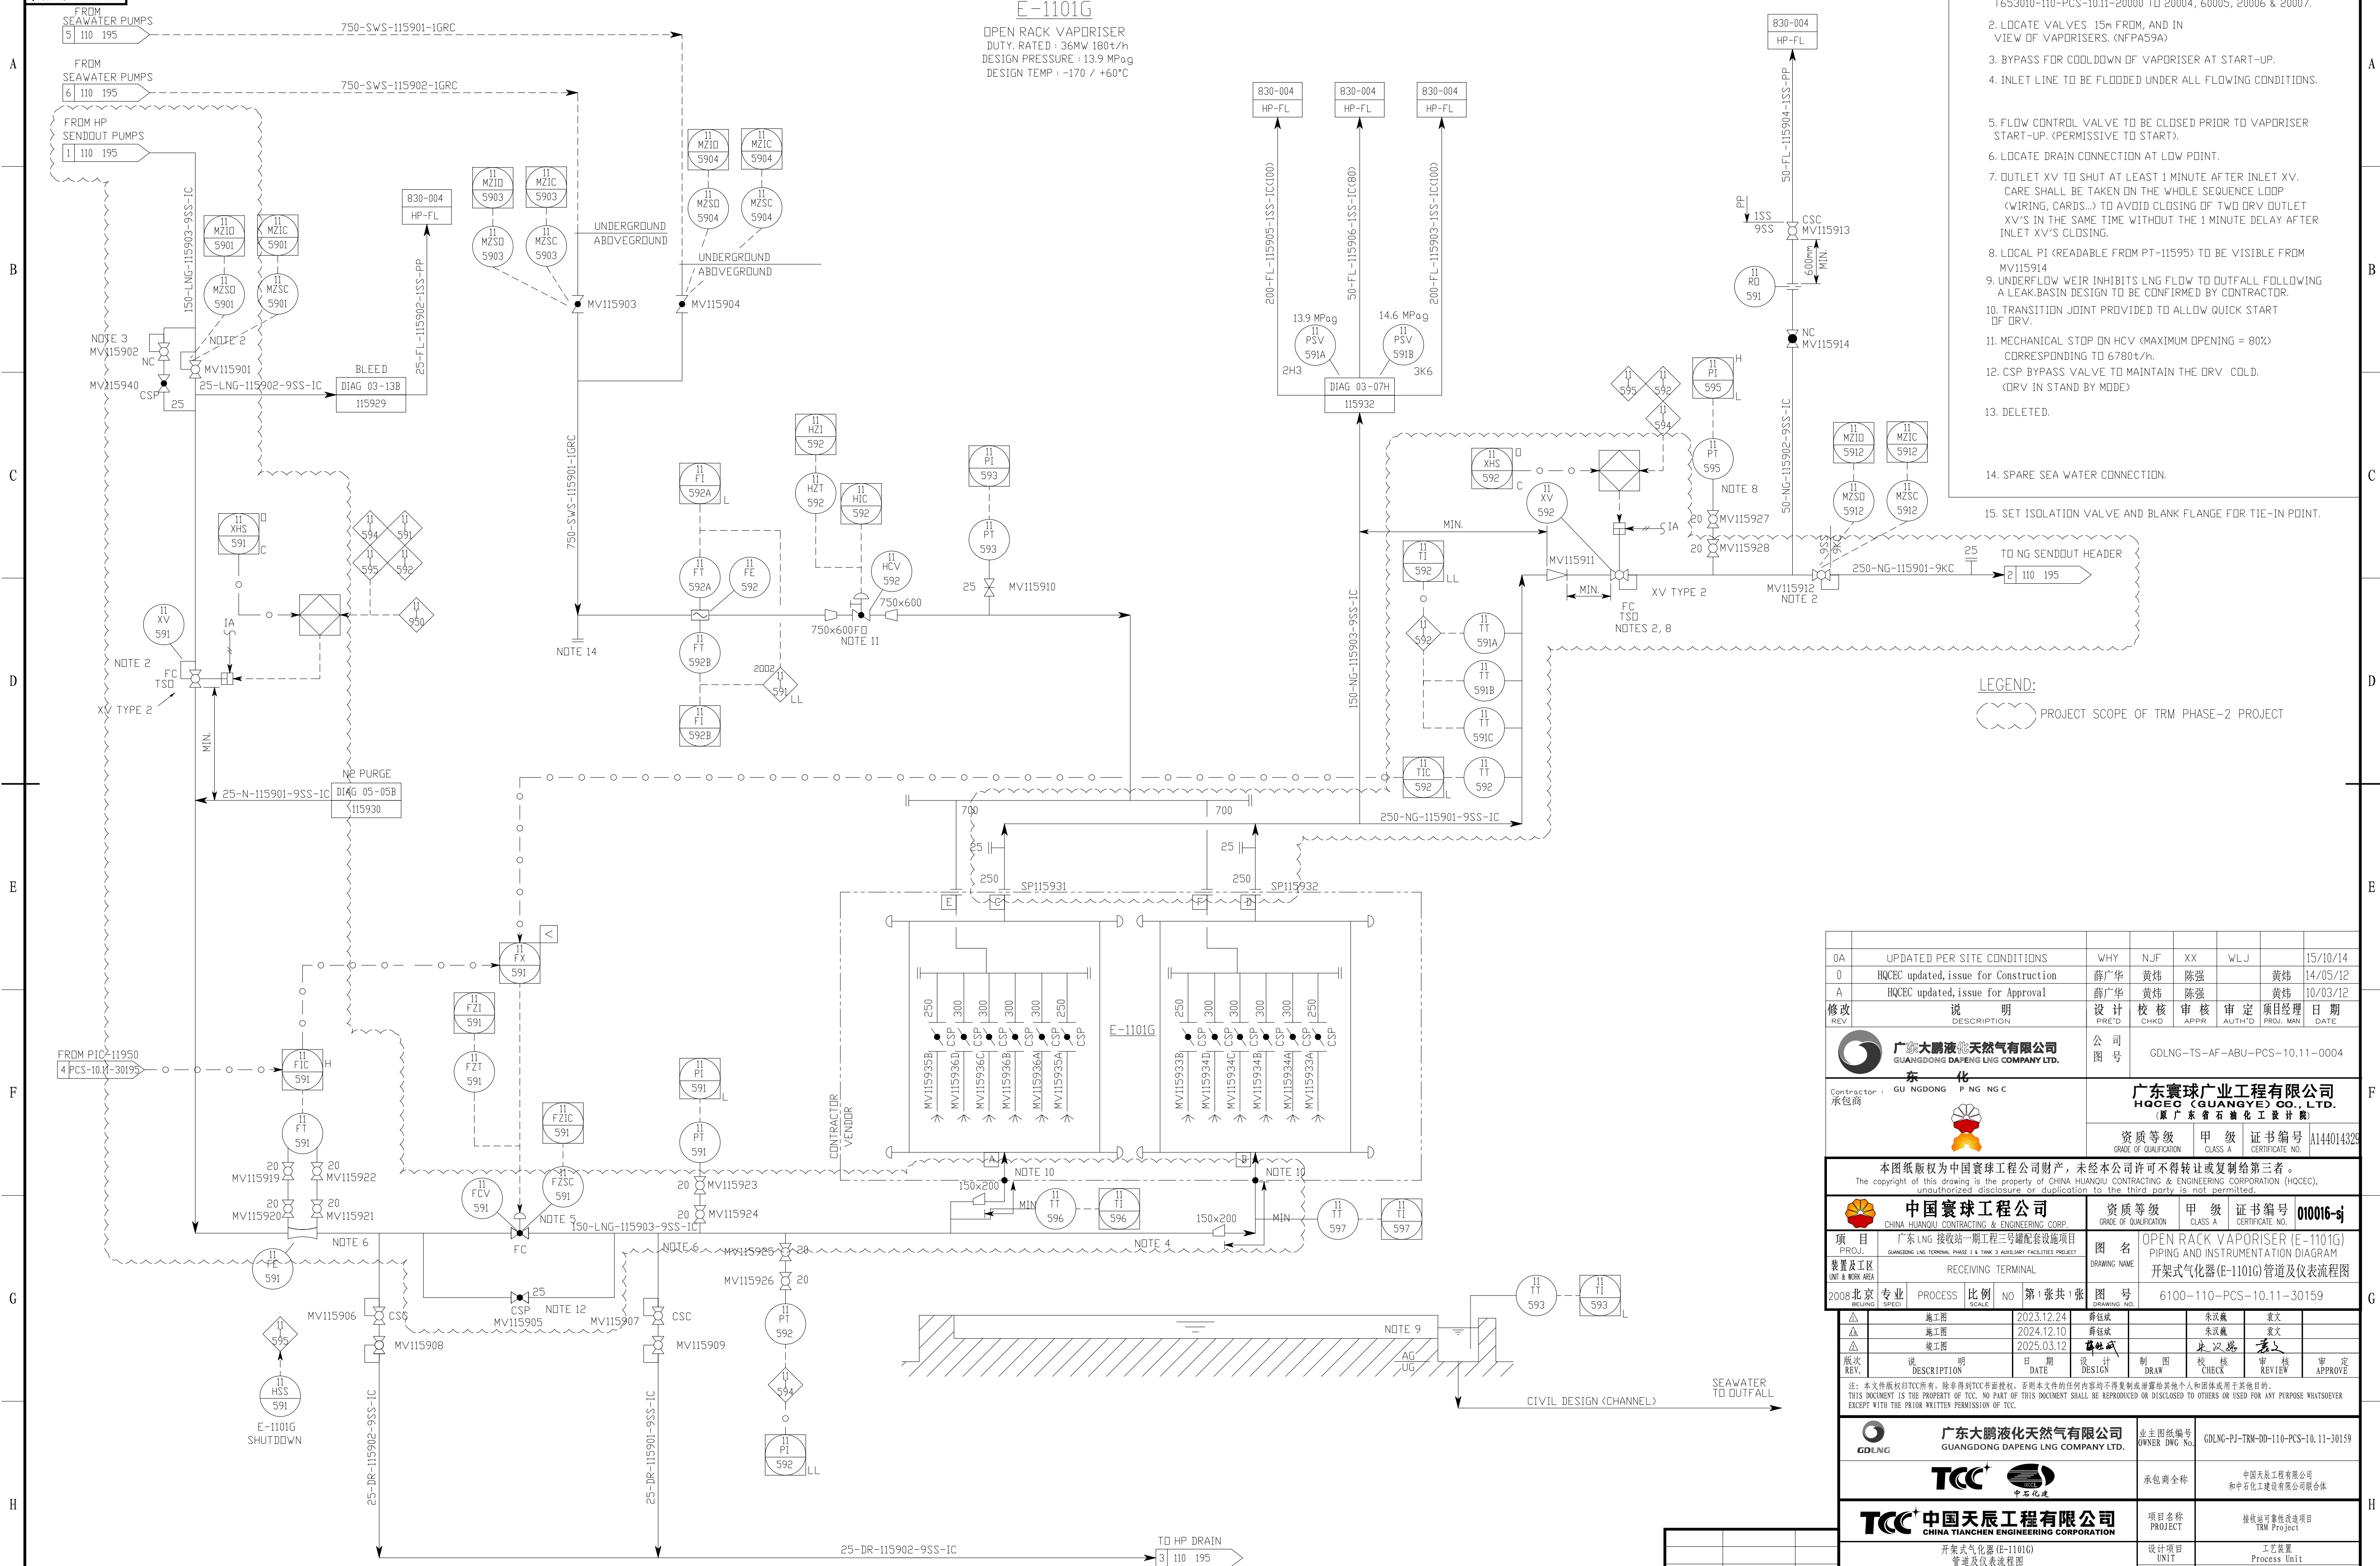

NOTES:

1. FOR GENERAL NOTES AND SYMBOLS SEE DWG NOS. 7653010-110-PCS-10.11-20000 TO 20004, 60005, 20006 & 20007.
2. LOCATE VALVES 15m FROM, AND IN VIEW OF VAPORISERS. (NFPA59A)
3. BYPASS FOR COOLDOWN OF VAPORISER AT START-UP.
4. INLET LINE TO BE FLOODED UNDER ALL FLOWING CONDITIONS.
5. FLOW CONTROL VALVE TO BE CLOSED PRIOR TO VAPORISER START-UP. (PERMISSIVE TO START).
6. LOCATE DRAIN CONNECTION AT LOW POINT.
7. OUTLET XV TO SHUT AT LEAST 1 MINUTE AFTER INLET XV. CARE SHALL BE TAKEN ON THE WHOLE SEQUENCE LOOP (WIRING, CARDS...) TO AVOID CLOSING OF TWO DRV OUTLET XV'S IN THE SAME TIME WITHOUT THE 1 MINUTE DELAY AFTER INLET XV'S CLOSING.
8. LOCAL PI (READABLE FROM PT-I1595) TO BE VISIBLE FROM MYI15914
9. UNDERFLOW WEIR INHIBITS LNG FLOW TO OUTFALL FOLLOWING A LEAK BASIN DESIGN TO BE CONFIRMED BY CONTRACTOR.
10. TRANSITION JUMP PROVIDED TO ALLOW QUICK START OF DRV.
11. MECHANICAL STOP ON HCV (MAXIMUM OPENING = 80%) CORRESPONDING TO 6780t/h.
12. CSP BYPASS VALVE TO MAINTAIN THE DRV COLD. (DRV IN STAND BY MODE)
13. DELETED.
14. SPARE SEA WATER CONNECTION.
15. SET ISOLATION VALVE AND BLANK FLANGE FOR TIE-IN POINT.

LEGEND:
 PROJECT SCOPE OF TRM PHASE-2 PROJECT

0A		UPDATED PER SITE CONDITIONS				WHY		N.J.F		X.L.J		15/10/14	
0A		HQCEC updated, issue for Construction				薛广华		黄伟		陈强		黄伟 14/05/12	
修改		HQCEC updated, issue for Approval				薛广华		黄伟		陈强		黄伟 10/03/12	
REV		说明 DESCRIPTION				设计		校核		审核		审定 项目经理 日期	
						公司图号		CDKD		CHKD		APPR AUTH'D PROJ. MAN DATE	
		广东大鹏液化天然气有限公司 GUANGDONG DAPENG LNG COMPANY LTD.				公司图号		GD/LNG-TS-ABU-PCS-10.11-0004					
		东 化 GU NGDONG P NG NG C				广东寰球广业工程有限公司 HOCEC (GUANGYE) CO., LTD. (原 广东省石油化工有限公司)							
Contractor: 承包商						资质等级		甲级		证书编号		A144014320	
						GRADE OF QUALIFICATION		CLASS A		CERTIFICATE NO.			
本图纸版权为 中国寰球工程公司财产，未经本公司许可不得转让或复制给第三者。 The copyright of this drawing is the property of CHINA HUANGQI CONTRACTING & ENGINEERING CORPORATION (HOCEC). unauthorized disclosure or duplication to the third party is not permitted.													
		中国寰球工程公司 CHINA HUANGQI CONTRACTING & ENGINEERING CORP.				资质等级		甲级		证书编号		010016-01	
项目		广东 LNG 接收站一期工程-工艺部分配套设施项目 GUANGDONG LNG TERMINAL PHASE I & TANK 3 AUXILIARY FACILITIES PROJECT				名 称		OPEN RACK VAPORIZER (E-1101G) PIPING AND INSTRUMENTATION DRAWING					
装置及工程 UNIT & WORK AREA		RECEIVING TERMINAL				DRAWING NAME		开架式气化器 (E-1101G) 管道及仪表流程图					
2008 北京		专业		PROCESS	比例	NO. 第 1 张, 共 1 张	图 号		6100-110-PCS-10.11-30159				
		BEIJING	SPECI	SCALE	SCALE		DRAWING NO.						
		△	施工组		2023.12.24	薛征斌			朱义斌		袁文		
		△	施工组		2024.10.12	薛征斌			朱义斌		袁文		
		△	施工组		2025.03.12	薛征斌			朱义斌		袁文		
版本控制		说明 DESCRIPTION		日期 DATE	设计 DESIGN	制图 DRAWING	审核 CHECK		审核 REVIEW		审定 APPROVE		
注：本文件版权归TCC所有，除得到TCC书面授权，否则本文件的全部内容均不得复制或制造给其他个人或团体使用于其他目的。 THIS DOCUMENT IS THE PROPERTY OF TCC. NO PART OF THIS DOCUMENT SHALL BE REPRODUCED OR DISCLOSED TO OTHERS OR USED FOR ANY PURPOSE WHATSOEVER EXCEPT WITH THE PRIOR WRITTEN PERMISSION OF TCC.													
		广东大鹏液化天然气有限公司 GUANGDONG DAPENG LNG COMPANY LTD.				业主图纸编号 OWNER DWG NO.		GD/LNG-PJ-TM-D-110-PCS-10.11-30159					
		TCC+ 中石化				承包全称		中国天辰工程有限公司 和牛石化工程技术有限公司联合体					
		开架式气化器(E-1101G) 管道及仪表流程图 OPEN RACK VAPORIZER(E-1101G) PIPING AND INSTRUMENTATION DIAGRAM				设计项目 UNIT		工艺装置 Process Unit					
						设计阶段 PHASE		施工图 AS-BUILT DRAWING					
比例 SCALE		1: 00		第 1 页 SHEET		共 1 页 TOT.		图 号 DWG NO.		T33008-110-PS07-23			